
3828EY3056Z
RELEASING THIS DRAWING WITHOUT PERMISSION OF LG Electronics SHOULD BE ACCUSED ACCORDING TO THE LAWS AND COMPANY RULES

Rev No.	Revision Description	Ref. No.	Date	Prepared	Approved
1	Revise page 1,3,8	EEMK900007	03/09/2020	KhwanarunS.	Winai Ph.
2	Revise page 1,5,8.	EEMKA00123	26/11/2020	KhwanarunS.	Winai Ph.
3	Revise page 1,3	EEML600041	09/06/2021	Panithan Th.	Winai Ph.
4	Revise page 1,2,8	EEMM200028	01/26/2022	Ravipar P.	Naret H.

SEC. / WORK	① BRAND	② MODEL	③ P/NO.	④ Rev No.	MATERIAL AND PRINTING DESCRIPTION	LG MODEL	SUFFIX	LANG.	PAGE	REMARK
Z	LG	TT08NOMG 1 ~~TT07NOMG~~ 2 TT09NOMG	3828EY3056Z	00_091119 1 01_070320 2 02_022621 3 03_060921 4 04_012622	2 60 SNOW WHITE ~~70~~ g OFFSET Black & White (Monochome)	P961RONT 1 ~~P961NONT~~ 2 P961RONTC	DLGPETH ~~DLGPETH~~ DLGPETH	THAI	8	Omega

<BACK> <FRONT>

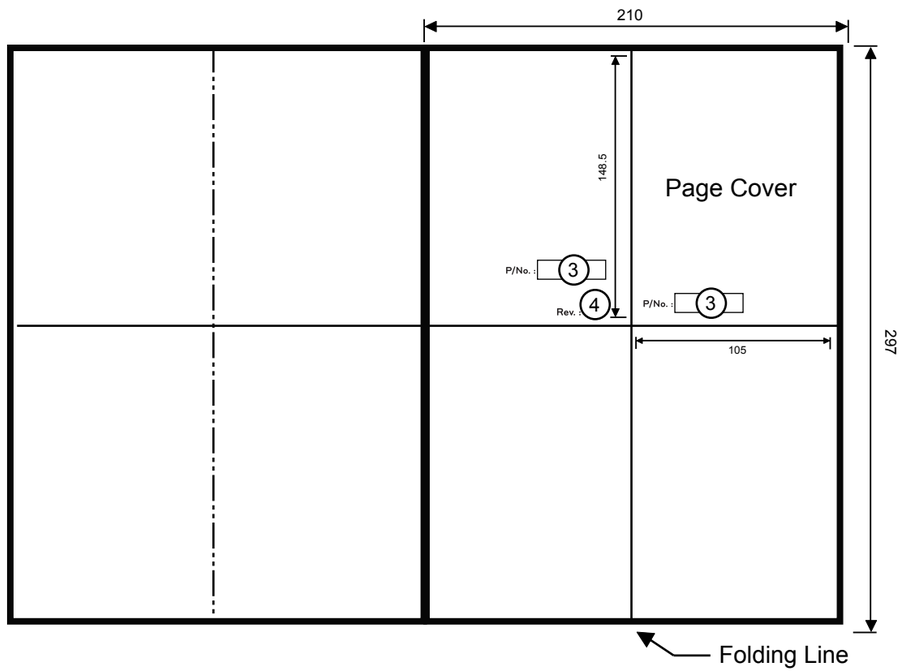

Page Cover



Note

1.Material : : Printing and exterier size are refer to work table Snow white Paper (60 g/m)[2] 2

2.Print : Print with Paper size A4 front and back then fold by 4 page

3.Exterier size on the drawing is cutting line A4

4.Interier size on the drawing is Folding line.

5.Before product controlled by criteria sample.

6.This part should not contain prohibited sub ances
(Pb,Cd,Hg,Cr+6,PBB,PBDE, DIBP,DBPBBP,DEHP) 2
and details should comply with LG andard of LG(THWM)-B-4501-16

ข้อกำหนด

1 . วัสดุที่ใช้ : สิ่งพิมพ์ และ ขนาดที่ตัดแล้ว ยึดตามที่ได้ กำหนดไว้ กระดาษแบบ Snow white (60 g/m)[2]

2 . การพิมพ์ : พิมพ์ขนาด A4 หน้าหลัง และพับเป็น 4 ส่วน ตามแบบที่กำหนดไว้

3 . ขนาด Cutting line คือขนาดหลังทำการตัดแล้ว

4 . ขนาด Folding line คือขนาดหลังทำการพับแล้ว

5 . ควรตรวจสอบคุณภาพ ของ ชิ้นงานก่อนการผลิต 2

6 . ชิ้นงานนี้จะไม่ใช้สารที่เป็นอันตราย (Pb ,Cd ,Hg ,Cr +6 ,PBB ,PBDE, DIBP,DBPBBP,DEHP)
และจะปฏิบัติตามมาตรฐาน LG(THWM)-B-4501-16

TOLERANCE ± mm	CLASS / RANGE	J	K	L	M	N	Angle JKL	Angle MN	Slope for ejection
	R ≤ 10	0.05	0.2	0.3	0.5	0.7	1°	6°	
	10 < R ≤ 30	0.1	0.3	0.5	0.8	1.2			
	30 < R ≤ 50	0.2	0.4	0.6	1.1	2.0	30'	2°	
	50 < R ≤ 150	0.3	0.6	0.8	1.4	2.5			
	150 < R ≤ 300	0.4	0.8	1.0	1.7	3.5	15'	1°	
	300 < R ≤ 500	0.6	1.2	1.5	2.0	4.5			
	500 < R	0.8	1.6	2.0	2.5	6.0	5'	30'	

3D DRAFT / UNIGRAPHICS	R/LIBRARY CHECKED	Trig.	Unit	mm	SCALE N/S
DR COMPLETED DRAFT DR FINISH DATE : 04 /10/12		Designed	Reviewed	Checked	Approved
ACCEPTED FORMAT BY IT TEAM Date : 14/10/05		KhwanarunS. 11/09/2019	X	Chatchai A. 11/09/2019	Winai Ph. 11/09/2019


LGETH
LG Electronics

Related drawing

TITLE: MANUAL,OWNER'S
FOR OMEGA REFRESH

DWG. No. 3828EY3056Z

รายละเอียดจำเพาะของเครื่องซักผ้า

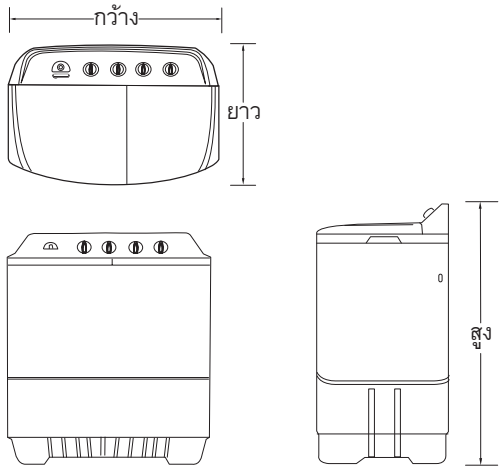

แหล่งจ่ายไฟ	ตามค่าที่ระบุไว้บนฉลาก
แรงดันน้ำ	น้อยกว่า 100kPa (1kgf/cm^2)
ระดับน้ำ	H : 60 ลิตร
ขนาดตัวเครื่อง	795 x 480 x 975 มิลลิเมตร (**กว้าง**x**ยาว**x**สูง**)
น้ำหนัก (สุทธิ)	25.0 กิโลกรัม
มวลสูงสุดของผ้าแห้ง (ซัก)	ซัก/ปั่น : 8.0/6.5 กิโลกรัม (TT08NOMG) ซัก/ปั่น : 9.0/6.5 กิโลกรัม (TT09NOMG)

LG
Life's Good

คู่มือผู้ใช้

เครื่องซักผ้ากึ่งอัตโนมัติ

ก่อนเริ่มต้นการติดตั้ง โปรดอ่านคำแนะนำเหล่านี้โดยละเอียด ซึ่งจะช่วยทำให้การติดตั้งง่ายขึ้น และทำให้แน่ใจว่าผลิตภัณฑ์ได้รับการติดตั้งอย่างถูกต้องและปลอดภัย และกรุณาเก็บคำแนะนำเหล่านี้ไว้ใกล้กับผลิตภัณฑ์หลังจากการติดตั้งสำหรับการอ้างอิงในอนาคต

TH ภาษาไทย

TT08NOMG
TT09NOMG

3828EY3056Z
Rev.04_012622

www.lg.com/th

Copyright © 2019-2022 LG Electronics Inc. All Rights Reserved.

มาตรการเพื่อความปลอดภัย

⚠ ข้อควรระวัง

บริเวณที่ตั้งวางเครื่อง
- อย่าตั้งวางเครื่องซักผ้าไว้ในบริเวณที่อาจถูกฝนหรือบริเวณที่มีความชื้นสูง เพราะอาจทำให้ท่านถูกไฟดูดได้



ความร้อน
- อย่าให้เครื่องทำความร้อนเทียนไข ที่จุดบุหรี่ ยาจุดกันยุง ฯลฯ อยู่ใกล้กับเครื่องซักผ้า เพราะอาจทำให้เครื่องซักผ้าลุกติดไฟหรือส่วนประกอบที่เป็นพลาสติกเกิดเสียหายขึ้นมา

บริเวณสวิตช์เครื่อง
- ระวังอย่าให้น้ำกระเด็นหรือรดใส่บริเวณสวิตช์ของเครื่อง เพราะอาจทำให้ท่านถูกไฟดูดหรือเกิดเพลิงไหม้ได้



น้ำร้อน
- หลีกเลี่ยงการใช้น้ำร้อนที่มีอุณหภูมิสูงกว่า 50 °C เพราะอาจทำให้ส่วนประกอบที่ทำด้วยพลาสติกเสียรูป



สารเคมีที่ระเหยง่าย
- อย่าใส่สารเคมีที่ระเหยได้ง่าย เป็นต้นว่า น้ำมันเบนซิน น้ำมันเชื้อเพลิง สารฆ่าแมลงลงไปในเครื่องซักหรือ ปล่อยสารเคมีที่มีฤทธิ์เป็นด่างแก่ เช่น น้ำยาฟอกผ้าขาว ทิ้งไว้ในถังซักผ้าชั้นในเพราะอาจทำให้พื้นผิวพลาสติกและส่วนที่ทำด้วยยางได้รับความเสียหายได้



ในระหว่างการใช้งาน
- อย่าสอดมือเข้าไปในตะกร้าปั่นผ้าแห้งขณะที่เครื่องซักผ้ากำลังทำงานอยู่ (อย่าปล่อยให้เด็กเล็กๆปีนป่ายขึ้นเครื่องซักผ้าหรือมุดเข้าไปในถังซักเพราะอาจได้รับบาดเจ็บได้)



การติดตั้ง
- ควรติดตั้งเครื่องบนพื้น ที่มีความแข็งแรงและเสมอกันเพื่อป้องกันเครื่องสั่นและเกิดเสียงดัง




สายไฟ
- หากสายไฟเกิดชำรุด ต้องให้ทางโรงงานหรือตัวแทนบริการซ่อม หรือช่างผู้ชำนาญการมาเปลี่ยนให้เท่านั้น เพื่อป้องกันอันตรายที่อาจเกิดขึ้น

เต้าเสียบปลั๊กไฟ
- หลีกเลี่ยงการเสียบปลั๊กของเครื่องใช้ไฟฟ้าหลายๆ อย่างที่เต้าเสียบตัวเดียวกัน เพราะอาจทำให้เกิดเพลิงไหม้ได้


- ก่อนที่จะทำการบำรุงรักษาเครื่องซักผ้านั้น ต้องให้แน่ใจว่าถอดปลั๊กไฟออกแล้ว
- ต้องต่อสายดินก่อนเพื่อป้องกันไฟดูด เพื่อลดความเสี่ยงต่อการถูกไฟดูด อย่าติดตั้งเครื่องซักผ้าในบริเวณที่ชื้น



- ขณะที่เครื่องซักผ้ากำลังทำงานอยู่ อย่าดันท่อออนเส้นที่ใช้ระบายน้ำออกนี้ เข้า ๆ ออก ๆ จากตัวเครื่อง เพราะหากพลาดไปถูกมอเตอร์ปั่นหรือส่วนประกอบอื่น ๆ ที่กำลังเคลื่อนที่อยู่ อาจทำให้ท่อออนเกิดเป็นรู น้ำรั่วออกได้
- ต้องจัดวางตำแหน่งของท่อออนใหม่ หากเกิดพับกันหรือห้างอเป็นมุม เพราะจะทำให้ระบายน้ำไม่สะดวก

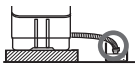


- ต้องให้ท่อออนอยู่ต่ำกว่าส่วนที่ต่ำที่สุดของเครื่องซักผ้า แต่อย่าให้ปลายท่อออนจุ่มอยู่ในน้ำ เพื่อให้การระบายน้ำออกเกิดได้อย่างเหมาะสมและสมบูรณ์

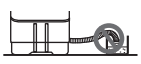


- ผลิตภัณฑ์นี้จะถูกจำหน่ายในโซนเอเชีย ตะวันออกกลาง และกลุ่มประเทศแอฟริกันเท่านั้น ซึ่งได้ผ่านกฎระเบียบข้อกำหนดและกฎระเบียบจากในกลุ่มประเทศเหล่านี้
- ผลิตภัณฑ์นี้จะไม่ถูกจำหน่ายนอกเหนือจากกลุ่มประเทศที่กล่าวมาแล้วข้างต้น. บริษัทแอลจีอิเล็กทรอนิกส์ไม่สามารถรับประกันและ จะไม่รับผิดชอบต่อการรับรองโดยข้อกำหนดและกฎระเบียบของผลิตภัณฑ์นี้ในกลุ่มประเทศหรือภูมิภาคอื่น ๆ
- เครื่องใช้ไฟฟ้านี้ไม่มีเจตนาให้ใช้โดยบุคคล (รวมถึงเด็ก) ที่ด้อยความสามารถทางร่างกาย ทางประสาทสัมผัสหรือจิตใจ หรือขาดประสบการณ์และความรู้ เว้นแต่ว่าจะได้รับการควบคุมดูแลหรือการสอนเกี่ยวกับการใช้เครื่องใช้ไฟฟ้าโดยบุคคลที่รับผิดชอบต่อความปลอดภัยของบุคคลเหล่านั้น เด็กควรได้รับการควบคุมดูแลเพื่อให้แน่ใจว่าจะไม่เล่นเครื่องใช้ไฟฟ้า

ส่วนประกอบต่าง ๆของเครื่องซักผ้า

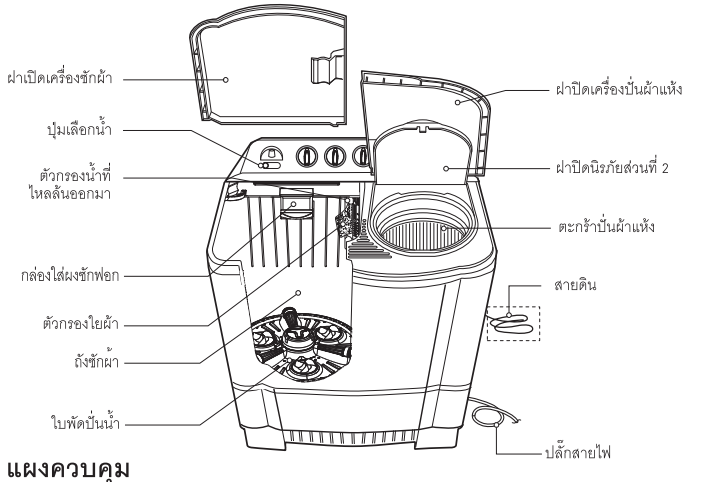

- **แผงควบคุม**

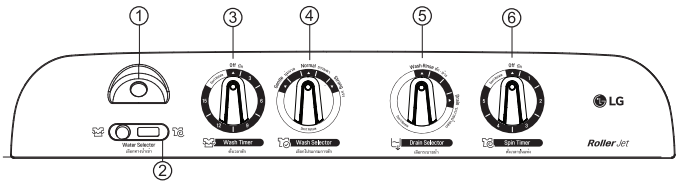

1. **ท่อจ่ายน้ำเข้าเครื่อง**
   ต่อสายเข้าเพื่อจ่ายน้ำเข้าเครื่อง
2. **ปุ่มเลือกทางน้ำเข้า**
   เลือก WASH เพื่อเลือกการจ่ายน้ำสำหรับการซักและล้างผงซักฟอกออก และ SPIN สำหรับพลังน้ำแบบฝักบัว
3. **ปุ่มตั้งเวลาในการซัก**
   เลือกเวลาที่ต้องการสำหรับการซักและล้างผงซักฟอกออก
4. **ปุ่มเลือกโปรแกรมการซัก**
   เลือก "**นุ่มนวล**","**ธรรมดา**","**แรง**" ตามชนิดและปริมาณของผ้า
5. **ปุ่มเลือกการระบายน้ำ**
   เลือกที่ "**ซัก·ล้าง**" สำหรับการซักและล้าง
   เลือกที่ "**ระบายน้ำออก**" สำหรับการระบายน้ำออก
6. **ปุ่มตั้งเวลาในการปั่นแห้ง**
   เลือกเวลาในการปั่นตามที่ต้องการ โดยเวลาปั่นสูงสุด คือ 5 นาที และไม่ควรปั่นผ้าติดต่อกันเกิน 3 รอบ
   **หากใช้งานติดต่อกันเกิน 3 รอบ ต้องทำการหยุดพัก 1 ชั่วโมง


การติดตั้งเครื่องซักผ้า

บริเวณที่จะตั้งเครื่องซักผ้า


- เลือกพื้นที่เรียบเสมอกันมีความแข็งแรง
- การตั้งวางเครื่องที่ไม่ถูกต้อง อาจทำให้เครื่องส่งเสียงดังมากหรือเครื่องเสียใช้การไม่ได้
- เมื่อวางเครื่องซักผ้าไว้บนพื้นที่ปูพรม ต้องอย่าให้พรมไปปิดกั้นบริเวณช่องเปิดระบายอากาศใต้ฐานเครื่องได้



- ต้องเผื่อเนื้อที่ให้ด้านที่มีท่ออ่อนสำหรับระบายน้ำออก อยู่ห่างจากผนัง 10 ซม. ขึ้นไป

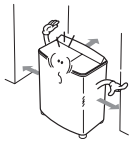

การเสียบปลั๊กไฟ

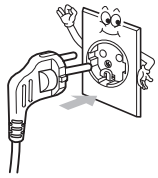

- เสียบปลั๊กไฟเข้ากับเต้าไฟบ้าน
- ก่อนเสียบ ต้องตรวจดูว่าได้ตั้งปรับแรงดันของเครื่องซักผ้าเข้ากับแรงดันไฟฟ้าในบ้านเรียบร้อยแล้ว

การติดตั้ง

- เครื่องใช้ไฟฟ้านี้จะต้องได้รับการต่อสายดิน ในกรณีที่มีการทำงานผิดปกติหรือล้มเหลว การต่อสายดินจะช่วยลดความเสี่ยงต่อการเกิดไฟฟ้าช็อต โดยการให้เส้นทางที่มีความต้านทานต่ำที่สุดสำหรับกระแสไฟฟ้า
- เครื่องใช้ไฟฟ้านี้ได้รับการติดตั้งสายไฟที่มีตัวนำที่ต่อสายดินให้อุปกรณ์ และปลั๊กไฟแบบต่อสายดิน สายไฟจะต้องถูกเสียบเข้าในเต้ารับซอคเก็ตที่เหมาะสม ซึ่งถูกติดตั้งและต่อสายดินโดยสอดคล้องกับกฎหมายและข้อบัญญัติท้องถิ่นทั้งหมด
- การต่อตัวนำสายดินกับอุปกรณ์ที่ไม่เหมาะสม สามารถส่งผลให้มีความเสี่ยงต่อการเกิดไฟฟ้าช็อตได้ ตรวจสอบกับช่างไฟฟ้าหรือพนักงานบริการที่ได้รับการรับรอง หากท่านมีข้อสงสัยว่าเครื่องใช้ได้รับการติดต่อสายดินอย่างเหมาะสมหรือไม่
- ห้ามดัดแปลงสายไฟที่ให้มาพร้อมกับอุปกรณ์

วิธีการซัก

ก่อนทำการซัก

1. ตรวจอ่านดูฉลากแนะนำวิธีการซัก ที่ติดอยู่บนเสื้อผ้านั้นๆ
2. เอาสิ่งของทุกชนิดออกจากกระเป๋าของเสื้อผ้า เพราะสิ่งของที่ลืมอยู่ในกระเป๋าอาจทำให้เสื้อผ้าหรือเครื่องซักผ้าได้รับความเสียหาย (โดยเฉพาะอย่างยิ่งทำให้ท่ออ่อนสำหรับระบายน้ำออกจากเครื่องเกิดการอุดตัน)
3. แยกเสื้อผ้าที่เปื้อนน้ำมันหรือเปื้อนสีออกไป จากนั้นจึงทำการซักเสื้อผ้าที่เหลืออยู่
4. เพื่อความสะดวกของคุณ ให้แขวนฝาปิดเครื่องซักผ้าที่ด้านซ้ายหรือด้านขวาของเครื่องเมื่อไม่ได้ใช้งาน
5. ตรวจและทำความสะอาดเศษผงซักฟอกในช่องใส่ผงซักฟอก ก่อนทำการซัก

สิ่งของที่ต้องนำออกจากเสื้อผ้าก่อนทำการซัก



วิธีการซัก

1 บิดปุ่มเลือกการระบายน้ำไปยังตำแหน่ง **"ซัก-ล้าง"**



ปุ่มเลือกการระบายน้ำ

2 ตั้งปุ่มเลือกน้ำไปที่ WASH



ปุ่มเลือกทางเข้าน้ำ

3 ใส่ผงซักฟอกลงในกล่องใส่ผงซักฟอก และใส่เสื้อผ้าลงไปในถังซักผ้า เติมน้ำลงไปจนได้ระดับที่ต้องการ (ตรวจสอบปริมาณจากตารางที่ 2)




4 เปิดก๊อกน้ำปล่อยให้น้ำไหลเข้าถังซักจนได้ระดับตามที่ตั้งไว้ เพราะจะทำให้ผ้าซึมซับน้ำได้เพียงพอ และไม่ทำให้น้ำเหลือน้อยเกินไป




5 เลือกการซักแบบ **นุ่มนวล, ธรรมดา , แรง** ตามชนิดและปริมาณของผ้า

- เปิดดูตารางที่ 2

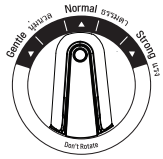


โปรแกรมการซัก

6 ตั้งเวลาการซักที่ต้องการ

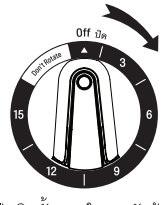

ปุ่มปิดตั้งเวลาในการซักผ้า

7 เมื่อเสร็จสิ้นการซักแล้วให้บิดปุ่มเลือกการระบายน้ำไปที่ตำแหน่ง **"ระบายน้ำออก"** เพื่อระบายน้ำออกจากเครื่องซักผ้า

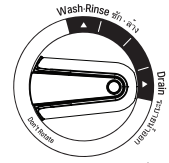

ปุ่มเลือกการระบายน้ำ

8 ขั้นตอนปั่นผ้าที่ตะกร้าปั่น

- นำเสื้อผ้าที่ซักเสร็จใส่ลงในตะกร้าปั่น
- นำฝาปิดนิรภัยปิดทับบนเสื้อผ้าที่จะปั่น
- ตั้งเวลาปั่น ด้วยปุ่มตั้งเวลาการปั่นแห้ง




วิธีล้างผงซักฟอกออก & วิธีปั่นแห้ง

การปั่นผ้าคั่นระหว่างช่วงการซักล้าง

- การปั่นผ้าคั่นก่อนที่จะล้างผงซักฟอกออกตามปกติ จะช่วยขจัดเอาน้ำผสมผงซักฟอกออกไปจากเสื้อผ้า และช่วยให้การล้างเอาผงซักฟอกออกได้ดีอย่างมีประสิทธิภาพ

1 หลังจากซักเสื้อผ้าเสร็จแล้ว
- นำเสื้อผ้าใส่ลงไปในตะกร้าปั่นผ้าแห้ง นำฝาปิดนิรภัยปิดทับบนเสื้อผ้าที่จะปั่น

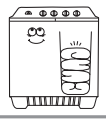

2 ตั้งปุ่มเลือกน้ำไปที่ SPIN



ปุ่มเลือกทางเข้าน้ำ

3 ตั้งเลือกเวลาในการปั่นที่เหมาะสม



ปุ่มปิดตั้งเวลาในการปั่นผ้า


4 หลังปั่นผ้าเสร็จเรียบร้อย
- ให้นำเสื้อผ้าลงในถังซักแล้วทำการล้างเอาผงซักฟอกออก



ข้อสังเกตเกี่ยวกับการปั่นผ้า

1. ใส่เสื้อผ้าลงในตะกร้าปั่นให้กระจายอย่างสม่ำเสมอทั่วทั้งตะกร้า
2. วางผ้าลงให้เรียบร้อย
3. วางฝาปิดนิรภัยทับส่วนบนสุดของเสื้อผ้า
4. ปิดฝาเครื่องปั่นผ้า

- หากตะกร้าปั่นเกิดไม่ได้สมดุล หรือหมุนแรงเกินไป ให้หยุดปั่นแล้วจัดเรียงเสื้อผ้าใหม่ให้กระจายตัวอย่างสม่ำเสมอทั้งตะกร้า จากนั้นจึงเริ่มปั่นต่อ

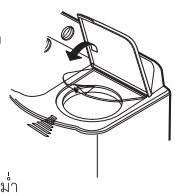




การดูแลรักษาเครื่องซักผ้า

ตัวกรองใยผ้า & กล่องใส่ผงซักฟอก

1. ถอดตัวกรองน้ำล้นออก โดยดึงตามทิศทางของลูกศรที่แสดงไว้
2. ยกบริเวณ Ⓐ ของตัวกรองน้ำที่ไหลล้นออกขึ้นมาและถอดตัวกรองใยผ้าโดยดึงตามทิศทางของลูกศรที่แสดงไว้
3. พลิกกลับด้านส่วนที่เป็นตาข่ายล้างด้วยน้ำให้สะอาด ใช้แปรงเขี่ยเอาปุยสำลีที่ติดอยู่ตรงตัวกรองออกให้หมด
4. ถอดกล่องใส่ผงซักฟอกออก โดยดึงตามทิศทางของลูกศร
5. บีบบริเวณด้านข้างของกล่องใส่ผงซักฟอกแล้วหมุนลงตามทิศทางของลูกศร
6. ทำความสะอาดกล่องใส่ผงซักฟอกด้วยน้ำให้สะอาด
7. ใส่ตัวกรองใยผ้าและกล่องใส่ผงซักฟอก โดยทำย้อนกลับวิธีถอดออก

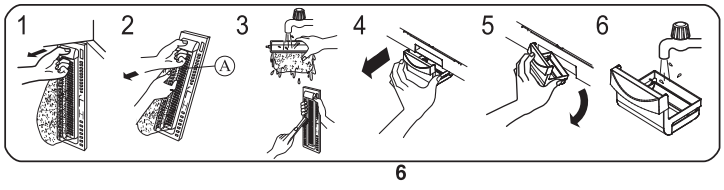

ตารางอ้างอิงเกี่ยวกับการซัก

ตารางที่ 1 คำแนะนำเรื่องน้ำหนักของเสื้อผ้าที่นำมาซัก

ประเภทของเสื้อผ้า	ชนิดเนื้อผ้า	น้ำหนักต่อชิ้น
ชุดชั้นใน	ผ้าฝ้าย	150 กรัม
ผ้าเช็ดหน้า	ผ้าฝ้าย	50 กรัม
ผ้าเช็ดตัว	ผ้าฝ้าย	300 กรัม
เสื้อเชิ้ต	ผ้าเนื้อผสม	200 กรัม
ถุงเท้า 1 คู่	ผ้าเนื้อผสม	50 กรัม
ชุดนอน (เสื้อและกางเกง)	ผ้าฝ้าย	500 กรัม
ชุดชั้นในใส่หน้าหนาว	ผ้าฝ้าย	600 กรัม
เสื้อผ้าใส่ทำงาน	ผ้าเนื้อผสม	800 กรัม
กระโปรง	ผ้าเนื้อผสม	200 กรัม

ตารางที่ 2 คำแนะนำในการซักเสื้อผ้า

ประเภทเนื้อผ้า	ระดับการซัก	เวลาการซัก	ปริมาณเสื้อผ้า (กิโลกรัม)	ระดับน้ำ	ปริมาณน้ำ (ลิตร)	ปริมาณผงซักฟอก (กรัม)
ผ้าใยสังเคราะห์ ผ้าไหม ผ้าขนสัตว์ถัก	นุ่มนวล (Gentle)	2 - 5 นาที	4.0 ~ 5.0	-	40	40
ผ้าฝ้าย ผ้าลินิน	ธรรมดา (Normal)	5 - 10 นาที	5.0 ~ 6.5	-	50	50
ผ้าฝ้าย ผ้าลินิน ที่เปื้อนมาก	แรง (Strong)	10 - 15 นาที	6.5 ~	H	60	60

หมายเหตุ
- หากปริมาณเสื้อผ้าที่นำมาซักกับปริมาณน้ำไม่สัมพันธ์กันอาจทำให้เสื้อผ้าได้รับความเสียหายหรือน้ำกระเซ็นออกมาจากเครื่องซักก็เป็นได้
- จำนวนเสื้อผ้าแต่ละชนิดที่นำมาซักในเครื่องจะแตกต่างกันขึ้นกับชนิด ขนาดและความหนาของเนื้อผ้าให้ท่านปรับจำนวนเสื้อผ้าให้เหมาะสมโดยสังเกตดูจากการเคลื่อนตัวของเสื้อผ้าในถังซัก

แนวทางการแก้ไขเหตุขัดข้อง

ก่อนเรียกใช้ศูนย์บริการ

อาการ	จุดที่ต้องตรวจสอบดู
มอเตอร์ไม่ทำงาน	• เสียบปลั๊กเข้าไปในเต้าไฟแน่นแล้วหรือยัง? • ปรับที่ตั้งเวลาไปยังตำแหน่งเหมาะสม นอกจากตำแหน่ง "OFF" แล้วหรือยัง?
ตะกร้าปั่นผ้าแห้งไม่ทำงาน	• มีเสื้อผ้าหล่นลงไปอยู่ระหว่างตะกร้าปั่นผ้าแห้งกับตัวถังใส่หรือไม่? • ได้ปิดฝาเครื่องปั่นผ้าแห้งแล้วหรือยัง? • เสื้อผ้าเกิดอัดแน่นอยู่ที่ด้านใดด้านหนึ่งของตะกร้าปั่นแห้งหรือไม่? • ท่อระบายน้ำแขวนอยู่บนราวแขวนหรือไม่?
ระบายน้ำออกจากเครื่องซักผ้าไม่ได้	• มีปุยสำลีหรือใยผ้าเข้าไปอุดตันที่วาล์วสูบหรือไม่? • ส่วนปลายสุดของท่ออ่อนสำหรับระบายน้ำออกจากเครื่องซักผ้านั้นได้วางอยู่สูงจนเกินไปหรือไม่?